



Landwirtschaftliche Bundesversuchswirtschaften GmbH

Rottenhauserstraße 32
3250 Wieselburg

Tel +43 7416 522 41-0
Fax +43 7416 522 41-15
Mail office@bvw.at

Objekt: Pöchlarn I+II

Adresse: Wienerstraße 72
3380 Pöchlarn

Lage: Das Objekt liegt direkt an der östlichen Ortseinfahrt Pöchlarns (von der Wörther Brücke kommend) im Gewerbegebiet.

Ausstattung: Grundstück: ca. 13.000 m²
Gesamthallenfläche: 6.500 m²
Kleinste Einheit: ca. 1.000 m²
davon Bürofläche: ca. 300 m²
Hallen beheizbar

Nutzung: Der Standort kann optimal als Auslieferungslager, Blocklager, Kommissionierlager genutzt werden.
Die Anmietung von Teilflächen ist ebenfalls möglich.




KOTEN PRÜFEN!
NATURMASSE NEHMEN!

LEGENDE:

	MAUERWERK
	NACH
	STIFTEN
	STÄHLERBTON
	BEFESTIGUNG

<p>BESTANDSPLAN</p>	

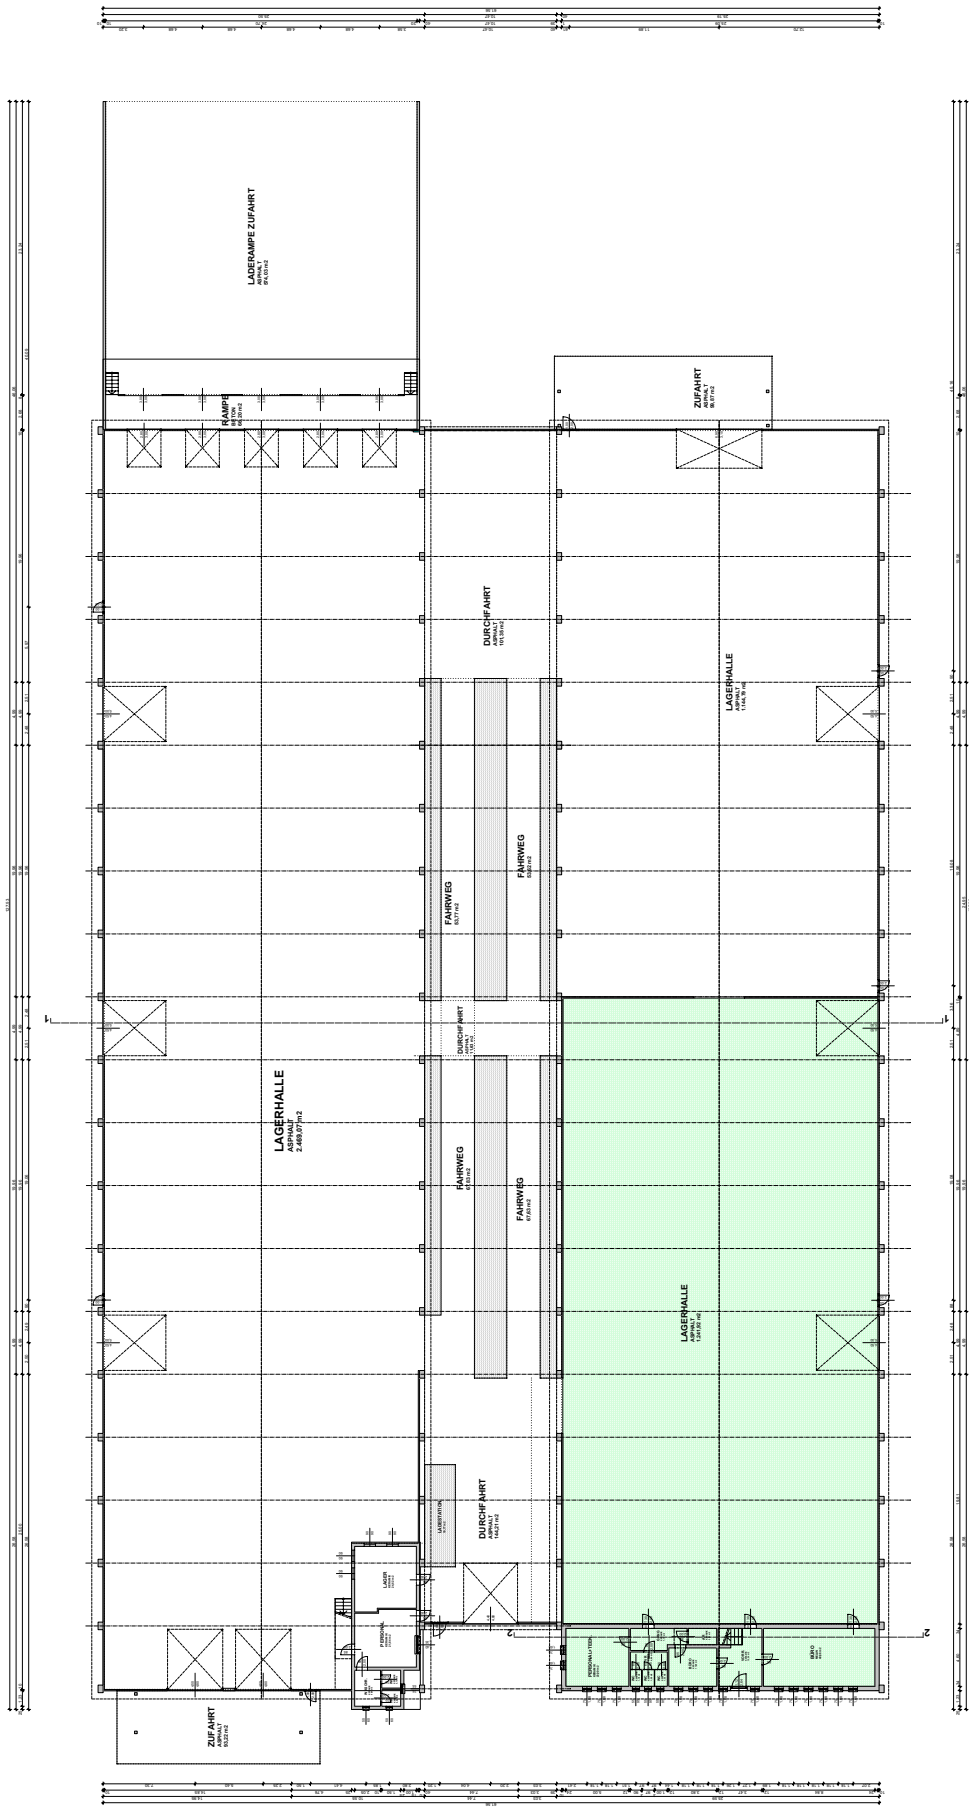

ERDGESCHOSS